




2 CROQUI DE LOCALIZAÇÃO

ESCALA 1:250

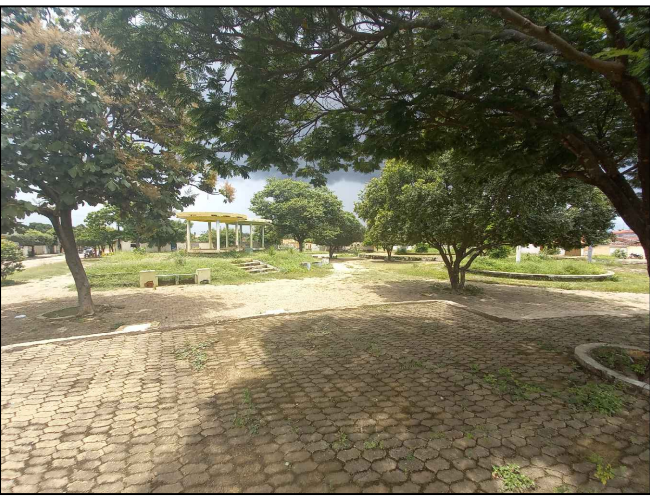

3 IMAGENS DO LOCAL

SEM ESCALA



1 AS BUILT

ESCALA 1:250

NOTAS


1 - Medidas em centímetros.

LEGENDA

MAPA-CHAVE

ATUALIZAÇÃO

0	EMIÇÃO INICIAL	07/01/22	K.Y.S.O.	-	-
REV.	DESCRIÇÃO	DATA	EXEC.	VERIF.	APROV.

CONTRATADA:		CARVALHO AMARAL ENGENHARIA CNPJ Nº: 16.783.066/0001-35 Avenida Mestre Firmino, nº 728, 1º andar Centro, Montes Claros/MG, CEP: 38401-074		ÁREA DO PROJETO (m²): 3.824,61 RESP. TEC. LUCAS DE MACEDO PEREIRA REG. CREA:197.834/D	
CONTRATANTE:		 PREFEITURA DE SÃO FRANCISCO CNPJ Nº: 22.678.153/0001-40 Av. Montes Claros, 243 Centro, São Francisco/MG, CEP: 38.300-000		MUNICÍPIO/ÁREA: MUNICÍPIO DE SÃO FRANCISCO/MG RESPONSÁVEL CONTRATANTE: PREF. MUNICIPAL DE SÃO FRANCISCO/MG	
TÍTULO:		PROJETO ARQUITETÔNICO PROJETO DE REFORMA PRAÇA DE SANTO ANTÔNIO AS BUILT, CROQUI DE LOCALIZAÇÃO E IMAGENS DO LOCAL		ENDEREÇO DA OBRA: AV. ARNALDO CUNHA COM RUA FRANCISCO BARBOSA	
DATA:	07/01/2022	ESCALA:	INDICADA	PRANCHA:	
ARQUIVO:	DE-2022.1910-MG.SFC-ARQ-ARQ-EXE.001=0			01/03	